
 


ENTRÉPLAN


Del 1: BOA: 66 + 66 = 132 kvm
 Del 2: BOA: 66 + 66 = 132 kvm
 BYA: 150 m²

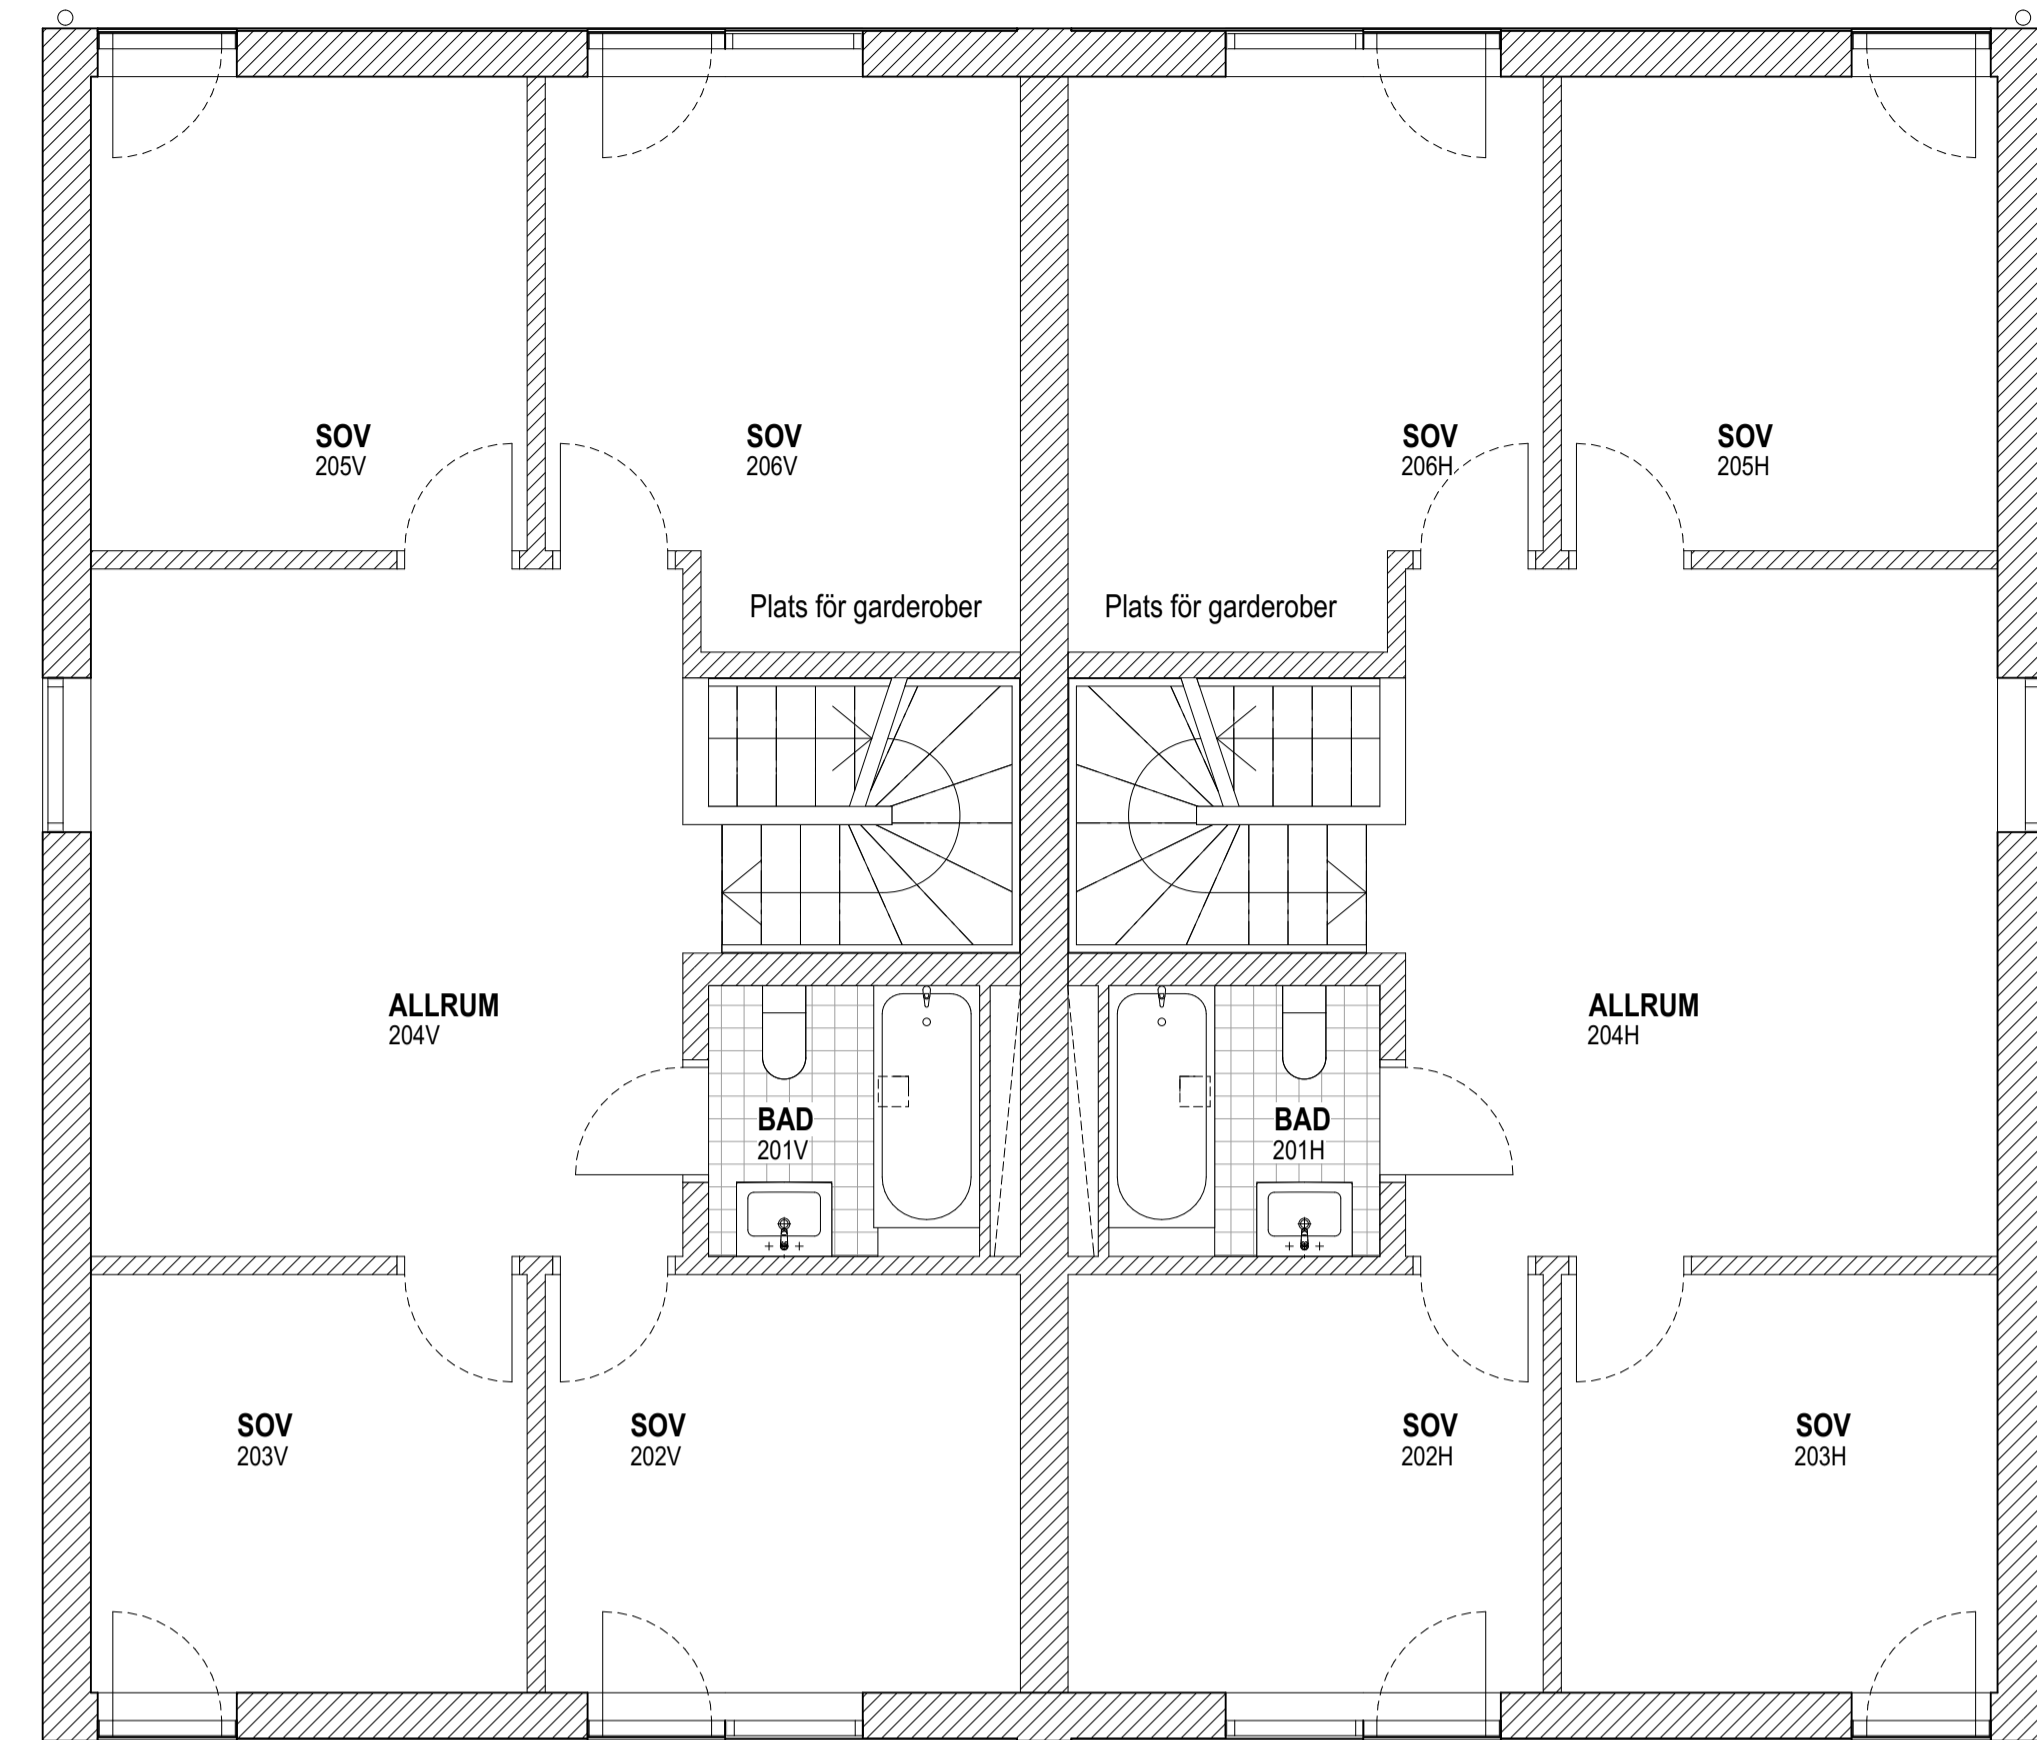

ÖVRE PLAN



TAKPLAN

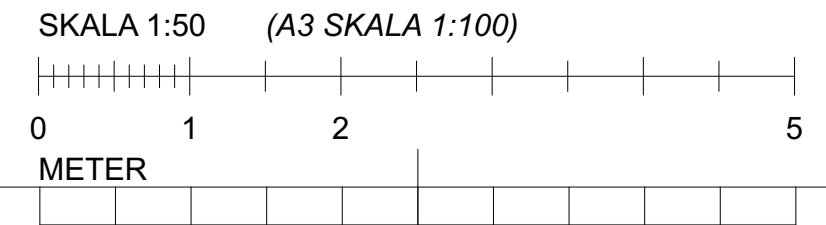

FÖRKLARINGAR

Avvikelser kan förekomma, rätt till ändringar förbehålls.

Inredningsval:
 Nedre plan avskiljbart sovrums 105

HÄNVISNINGAR

Sektioner
 Fasader

BET	ANT	ÄNDRING AVSER	DATUM	Sign.
RELATIONSHANDLING				
JURSTA				
Waldemarson Arkitekter <small>Skeppargatan 18, SE-114 52 Stockholm, Tel. +46 8 545 822 60, Fax. +46 8 31 13 77, info@waldemarson.se</small>				
UPPDRAG NR	RITAD AV	HANDLÄGGARE		
PANG0049	J LARSSON	J LARSSON		
DATUM	ANSVARIG			
2017-10-17	J WALDEMARSON			
W04 TVÅBOSTADSHUS, NYBYGGNAD, UPPLANDS-BRO				
Planer tvåbostadshus				
SKALA A1	A3 = 50%	NUMMER	BET	
1:50		A-40.1-1000		